




PATIO INSTALACIONES

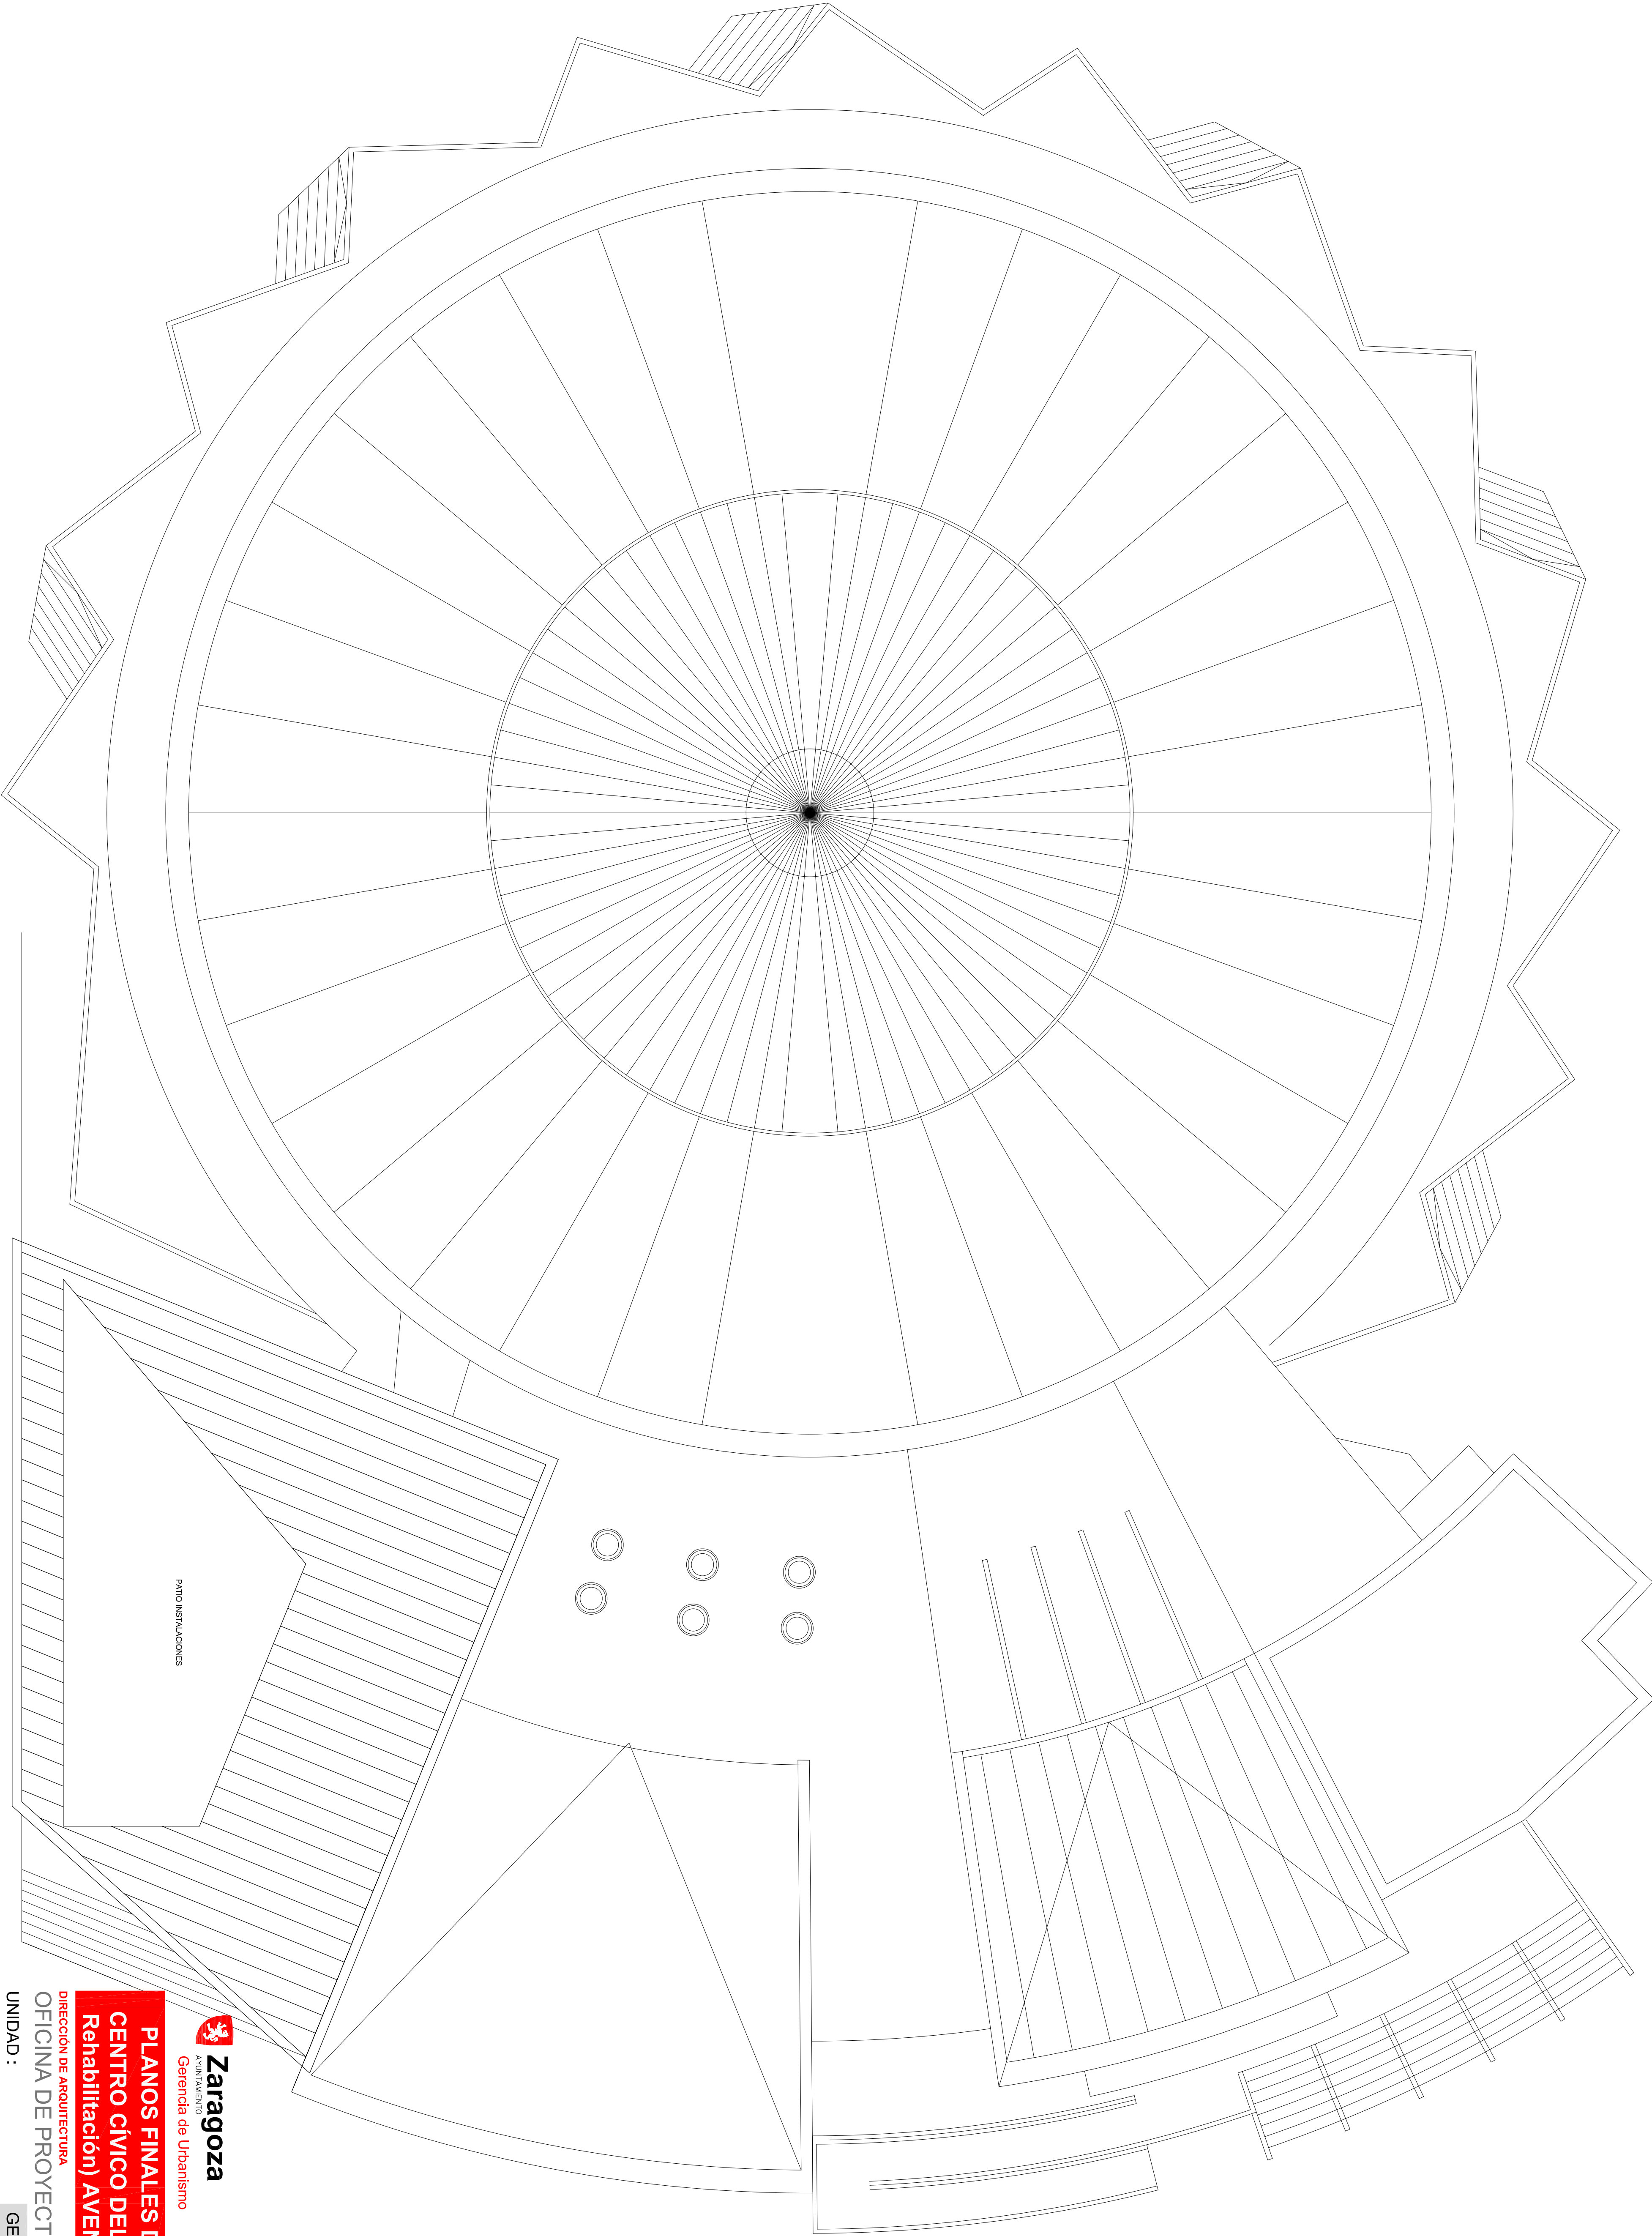

AYUNTAMIENTO

Gerencia de Urbanismo

PLANOS FINALES DE ADECUACIÓN INTEGRAL DEL
CENTRO CÍVICO DELICIAS. (Fase I. Ampliación / Fase II
Rehabilitación) AVENIDA NAVARRA Nº 54. ZARAGOZA

DIRECCIÓN DE ARQUITECTURA

OFICINA DE PROYECTOS DE ARQUITECTURA

UNIDAD :

GESTION DE PROYECTOS IV

PLANO : PLANTA CUBIERTAS

ARQUITECTO REDACTOR : SEBASTIÁN CERRERÓN HIDALGO 	PLANOS FINALES DE OBRA	Nº PLANO : F.06
CERRERÓN ARQUITECTOS S.L.	REFERENCIA : 0709010CD	FECHA : DICIEMBRE-11
	EXPT. : 1/100 cotas en M.	ESCALA : 1/100 cotas en M.