


ALZADO OESTE


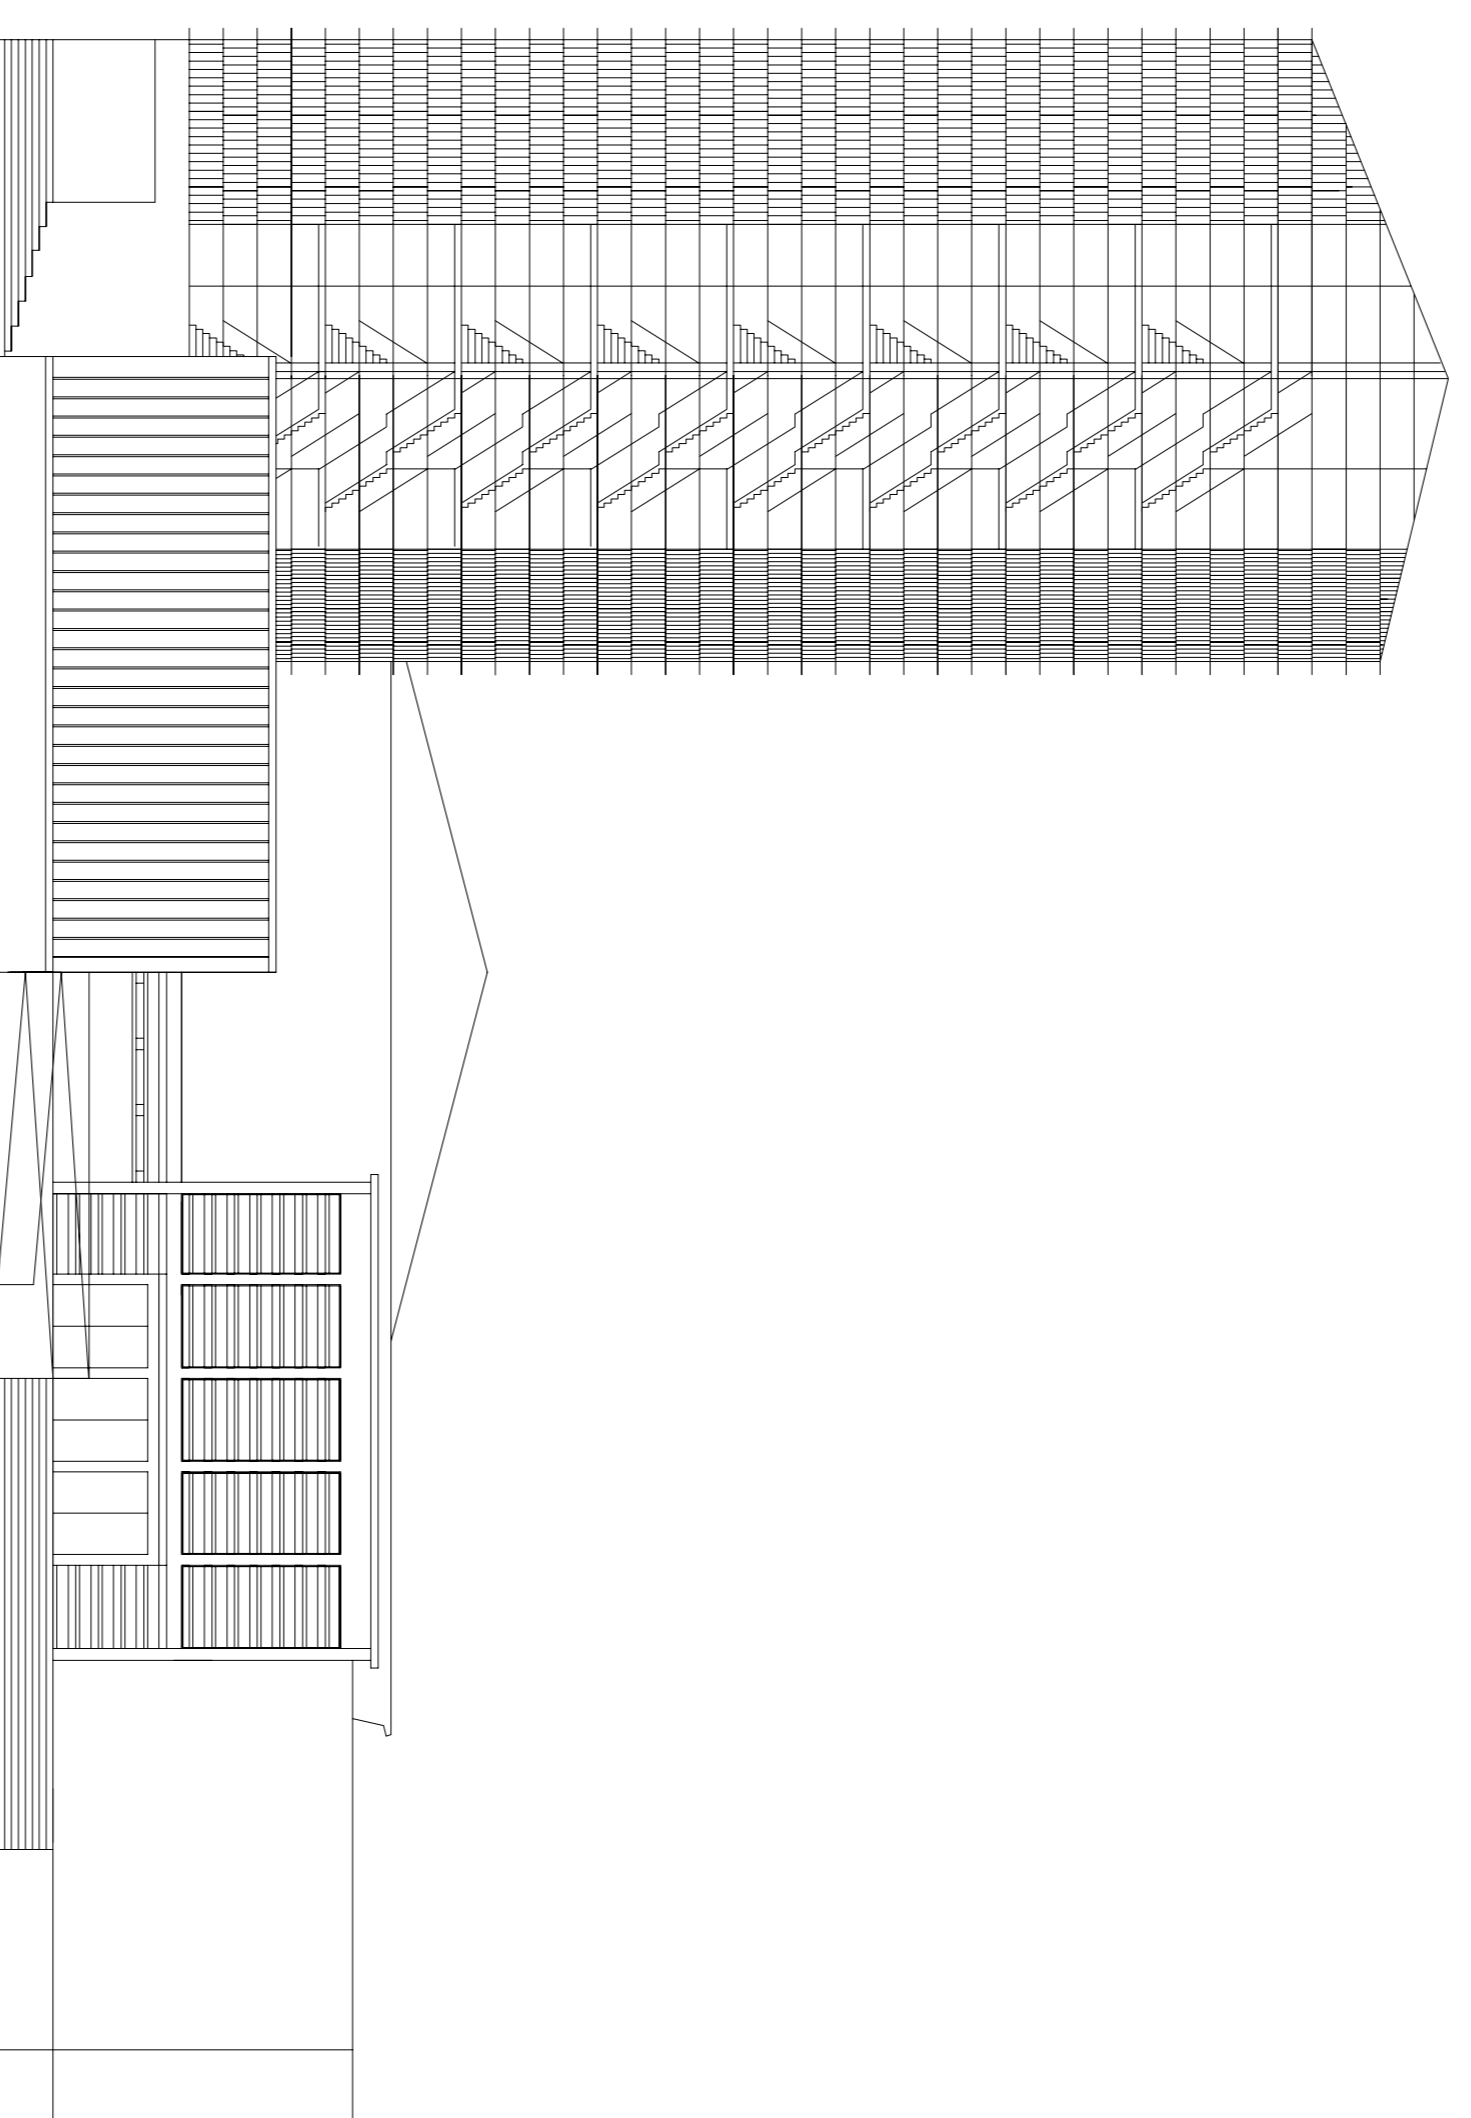

ALZADO SUR, AVENIDA DE NAVARRA



Zaragoza
AYUNTAMIENTO

Gerencia de Urbanismo

PLANOS FINALES DE ADECUACIÓN INTEGRAL DEL CENTRO CÍVICO DELICIAS. (Fase I. Ampliación / Fase II Rehabilitación) AVENIDA NAVARRA Nº 54. ZARAGOZA

DIRECCIÓN DE ARQUITECTURA

OFICINA DE PROYECTOS DE ARQUITECTURA

UNIDAD : GESTIÓN DE PROYECTOS IV

PLANO : ALZADO SUR ALZADO OESTE

ARQUITECTO REDACTOR : SEBASTIÁN CERRERÓN HIDALGO	PLANOS FINALES DE OBRA	Nº PLANO : F.07
REFERENCIA : 070901CCD	EXPIE :	ESCALA : 1/200 cdaes en M.
CERRERÓN ARQUITECTOS S.L.		