
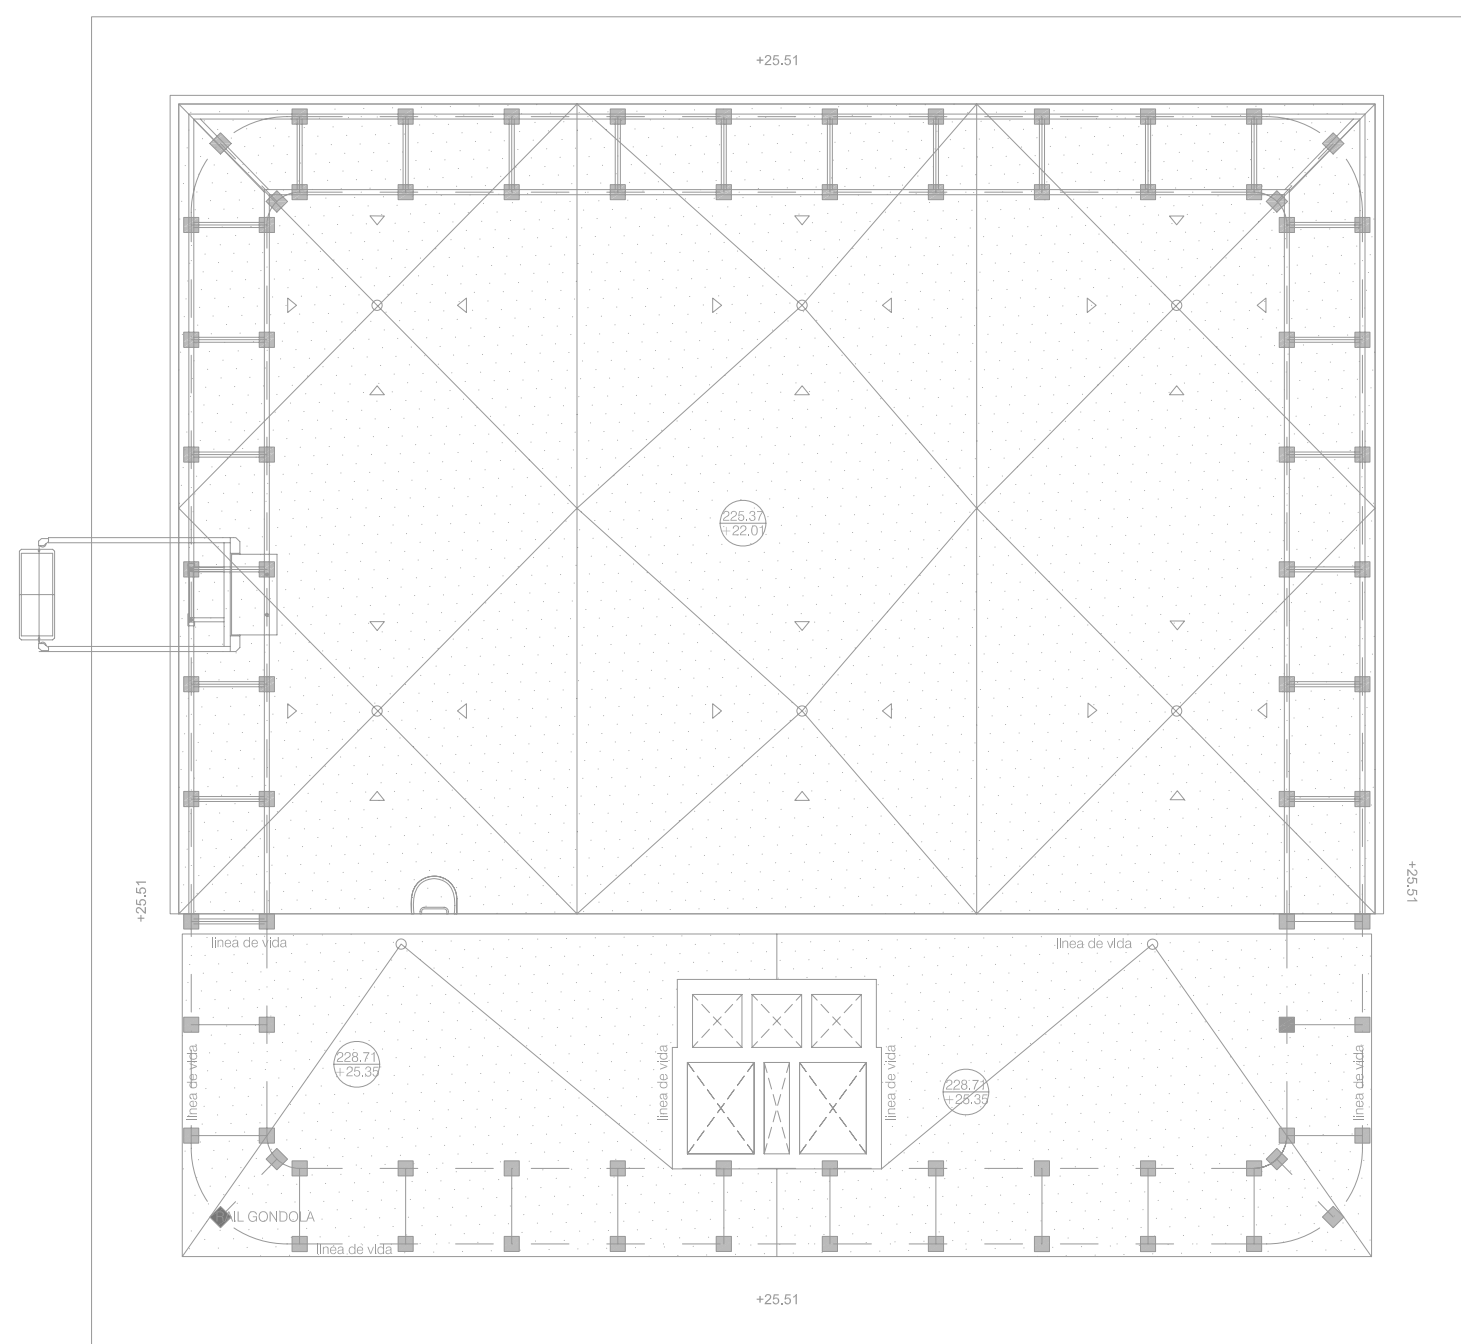
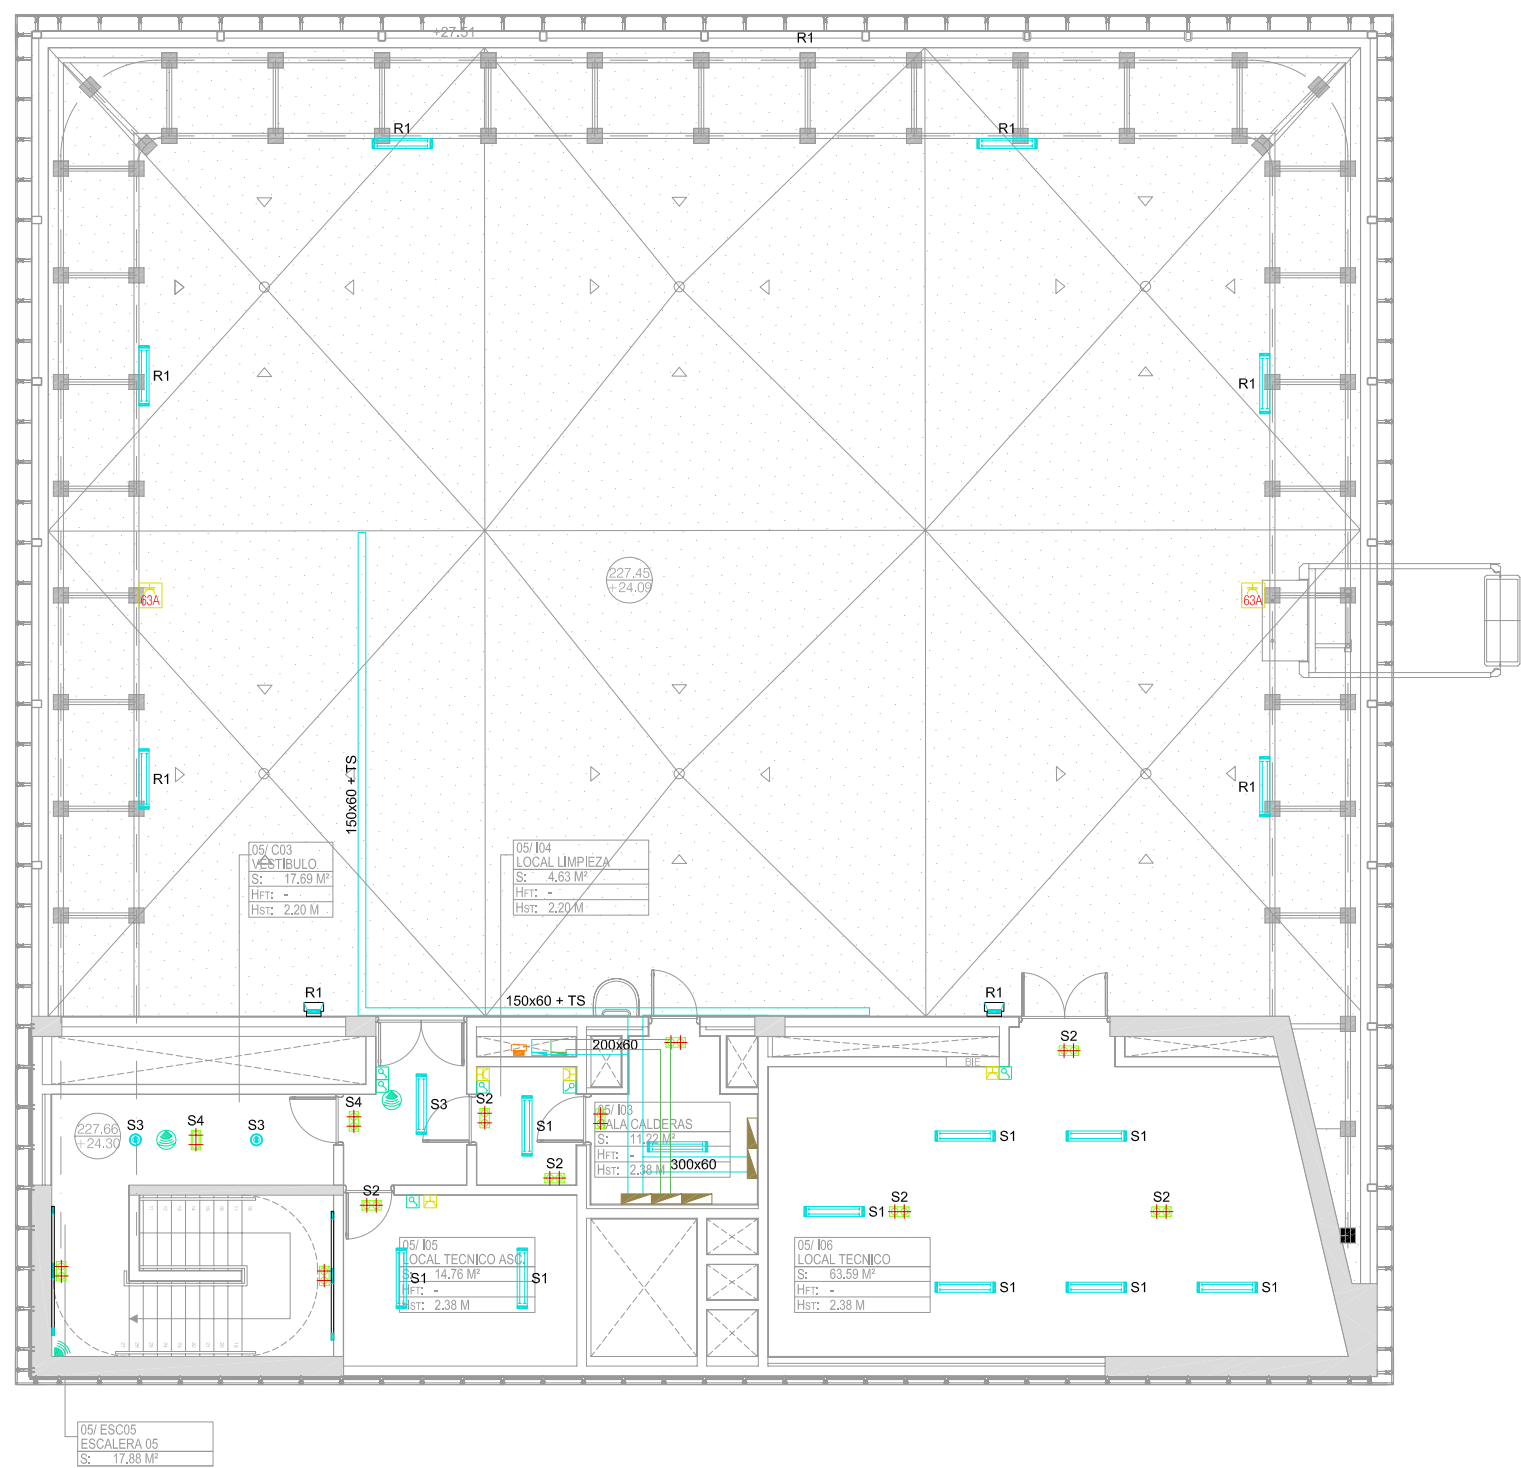


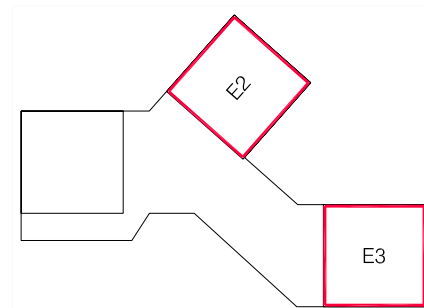

Zaragoza
 Capital
 Gerencia de Urbanismo

EQUIPAMIENTOS MILLA DIGITAL ZARAGOZA

CENTRO DE ARTE Y TECNOLOGIA DIGITAL ALMOZARA

DIRECCION DE ARQUITECTURA:
 UNIDAD :
 DIRECCIÓN DE OBRA:

OFICINA DE PROYECTOS DE ARQUITECTURA
 GESTION DE PROYECTOS IV
 UTE MSM PROCAM PELLICER

DIRECCION DE OBRA  Federico Pellicer arquitecto		DIRECCION DE OBRA DE INSTALACIONES  procam Ingeniería y Proyectos	
FEDERICO PELLICER ARQUITECTO DIRECTOR DE OBRA	DANIEL MORENO ARQUITECTO DIRECTOR DE OBRA	MANUEL SERRANO ARQUITECTO DIRECTOR DE OBRA	JOSÉ M ^a MORENO ARQUITECTO DIRECTOR DE OBRA

PLANO :
AS BUILT

INSTALACION ELÉCTRICA FENTON
 IEB. ALUMBRADO Y FUERZA. PLANTA QUINTA

EMPRESA CONSTRUCTORA   	REFERENCIA : ELECTRICIDAD	N° PLANO : IEB-007
		FECHA : SEPTIEMBRE 2012
		ESCALA : 1:150